


Niveau EG= 165,58 m ü. Adria (= 8,90 ü. WN)

- |   |   |   |
|---|---|---|
| <ul style="list-style-type: none"> <li>— BESTAND</li> <li>— ABRUCH</li> <li>— ABRUCH</li> <li>— ABRUCH</li> <li>— BRANDABSCHNITTE</li> <li>— RAUCHABSCHNITTE</li> <li>— GRUNDRENZE</li> </ul> | <ul style="list-style-type: none"> <li>→ NOTAUSGANG</li> <li>→ FLUCHTRADEN</li> <li>→ FLUCHTWEGE</li> <li>→ BEHINDERTE</li> <li>→ FEUERWEHR</li> <li>→ HYDRANT</li> <li>→ ERSCHLÜSSUNG</li> </ul> | <ul style="list-style-type: none"> <li>AR... ABFALLROHR</li> <li>RR... REGENROHR</li> <li>RRSK... REGENROHR-SINKKASTEN</li> <li>PS... PUTZSCHACHT</li> <li>KD... KANALDECKEL</li> <li>KS... KANALSCHLE</li> <li>BA... BODENFLUSS</li> <li>NA... NOTAUSGANG</li> <li>GT... GASDICHTE TÜR</li> <li>DT... DRUCKFESTE TÜR</li> <li>LK... LICHTTROPFEL</li> <li>BR... BRANDAUSCHLÜFTUNG</li> </ul> |
|---|---|---|

- |                        |                        |
|------------------------|------------------------|
| UK... UNTERKANTE       | RH... RAUMHÖHE         |
| OK... OBERKANTE        | ST... STÜTZ            |
| VK... VORDERKANTE      | BD... BODENDURCHBRUCH  |
| RD... RÜCKENKANTE      | DD... DECKENDURCHBRUCH |
| FB... FUSSBODEN FERTIG | WS... WANDSCHLITZ      |
|                        | DS... DECKENSCHLITZ    |
|                        | BS... BODENSCHLITZ     |

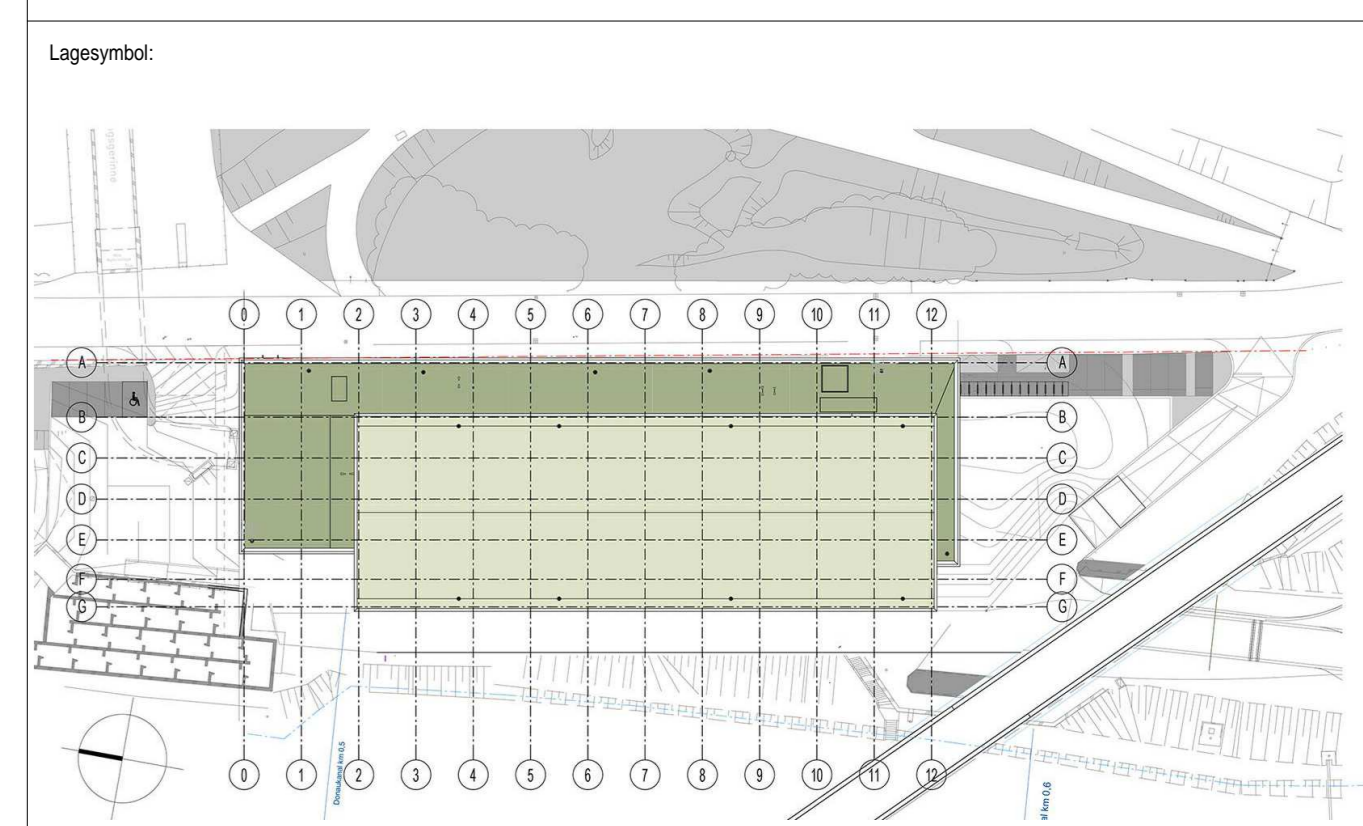

BESTANDSPLAN


Gegensatz der Einreichung:  
Für den Neubau eines Wasserbauablabors für die Universität für Bodenkultur  
Wien in 1200 Wien, Am Brigittenauer Sporn 3

Bauherr: BOKU - Wasserbauablabor Einrichtung- und Betriebsgesellschaft m.B.H Peters-Jordan-Strasse 10 A-1190 Wien	Bauleiter: ATP Wien Planungs-GmbH Landsiedler Hauptstraße 99 - 101 A-1000 Wien
---	--

Projekt: BOKU Wasserbauablabor

Planname: 2.Obergeschoss  
Eco-River-Lab / Werkstatt / Büro / Labor  
Saal / Public Lab

Projektnummer: 2273	Arch. Planbasis: AWK	GFL: PLP	Bereich: Bausk	Phase: Bausk	Zust.Nr.: 070	Plan-Nr.: 070	Index: 070
---------------------	----------------------	----------	----------------	--------------	---------------	---------------	------------

Datum: 06.12.2022  
Urr: MR/M: A B 070

